



BRUTTOAREAL 445 m²
BRUKSAREAL 445 m²
NETTOAREAL 387,9 m²

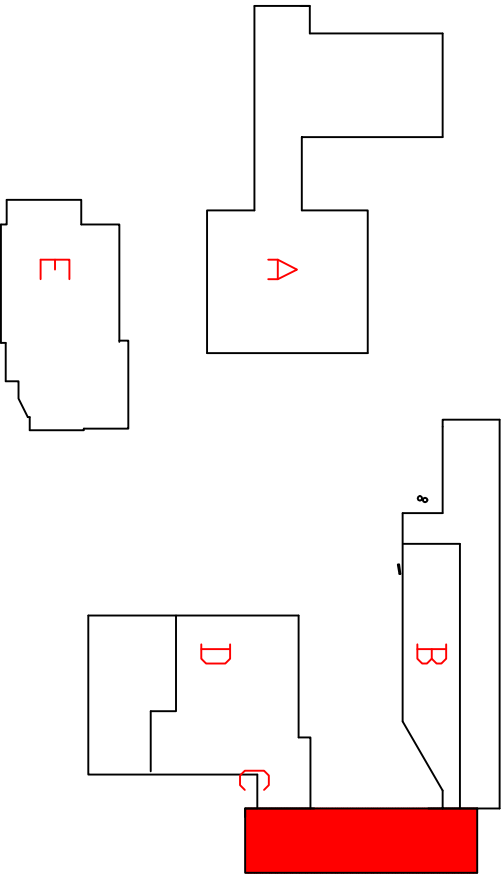

23.02.06	Vinduer i oppholdsrom tegnet	Bm.	JM
27.12.04	Dør i korridor fjernet	AAFK/BEA	GHa.
16.12.96	Div. oppdatering	AAFK/BEA	HF-E
REV./DATO	FORANDRING	FIRMA	SIGN.
	FIRMA	TEGN.NR.	DATO/TEGN. AV
OVERFØRT TIL DAK	GUTTORMSEN AS.	02	10.10.93 EFG
TEGNINGSUNDERLAG	ARK. UGLAND & THORNE	31	27.02.70 JC
MERKNADER			

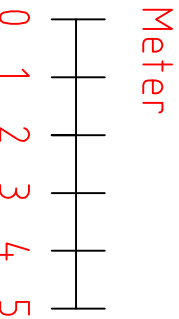

RISØR VIDEREĞÅENDE SKOLE		<input checked="" type="checkbox"/> AS BUILT BYGG (A)
BLOKK C (INTERNAT)		<input type="checkbox"/> BRANNDOK (B)
PLAN 2. ETASJE		<input type="checkbox"/> ANNET
TEGN./FIL NR.: 2230320		SKALA: 1:200
AUST-AGDER FYLKESKOMMUNE		FORMAT: A4