



BRUTTOAREAL 445 m²
BRUKSAREAL 445 m²
NETTOAREAL 388,3 m²

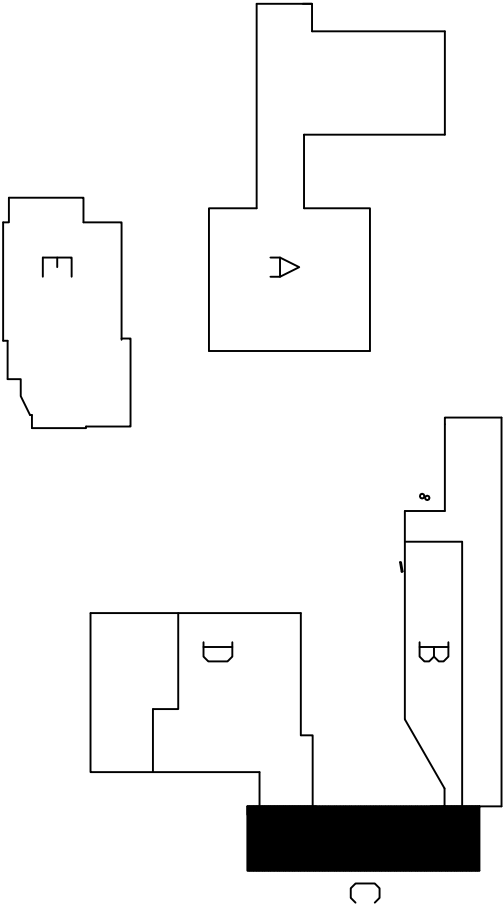

Des.-02 Endret rom 115	Byggaadministrasjon ASJ.M.		
Okt. 99 Romtekst endret	AAFK/BEA HFE		
19.08.97 Ny utgang fra rom 112	AAFK/BEA HFE		
16.12.96 Div. oppdatering	AAFK/BEA HFE		
REV./DATO	FORANDRING	FIRMA	SIGN.
	FIRMA	TEGN.NR.	DATO/TEGN. AV
OVERFØRT TIL DAK	GUTTORMSEN AS.	01	10.10.93 EFG
TEGNINGSUNDERLAG	ARK. UGLAND & THORNE	19	27.02.70 JC
MERKNADER			

Meter

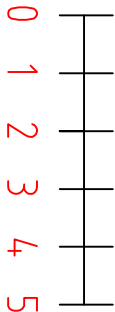

RISØR VIDEREĞÅENDE SKOLE

BLOKK C (INTERNAT)

PLAN 1. ETASJE

☒ AS BUILT BYGG (A)

☐ BRANNDOK (B)

☐ ANNET

SKALA: 1:200

FORMAT: A4

AUST-AGDER
FYLKESKOMMUNE

TEGN./FIL NR.: 2230310