


BRUTTOAREAL 438 m<sup>2</sup>  
BRUKSAREAL 406 m<sup>2</sup>  
NETTOAREAL 381,8 m<sup>2</sup>

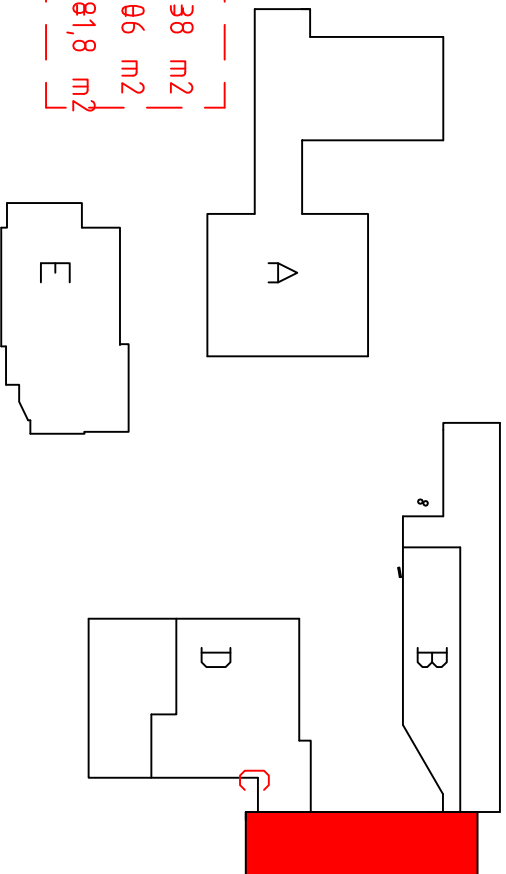

27.12.04	Lakk. kab. integrert i rom 059	AAFK/BEA	GHd.
18.08.97	Div. endringer	AAFK/BEA	HfE
16.12.96	Div. oppdatering	AAFK/BEA	HfE
REV./DATO	FORANDRING	FIRMA	SIGN.
OVERFØRT TIL DAK	GUTTORMSEN AS.	TEGN.NR.	DATO/TEGN. AV
TEGNINGSUNDERLAG	ARK. UGLAND & THORNE	18	27.02.70 JC
MERKNADER			

## RISØR VIDEREGÅENDE SKOLE

BLOKK C (INTERNAT)  
PLAN UNDERETASJE

☒ AS BUILT BYGG (A)

☐ BRANNDOK (B)

☐ ANNET

SKALA: 1:200  
FORMAT: A4

 AUST-AGDER  
FYLKESKOMMUNE

TEGN./FIL NR.:

2230301