 


Meter



0 1 2 3 4 5

SNITT H-H

REV./DATO	FORANDRING	FIRMA	SIGN.
OVERFØRT TIL DAK	GUTTORMSEN AS.	TEGN.NR. 03	DATO/TEGN. AV 10.10.93 EFG
TEGNINGSUNDERLAG	ARK. UGLAND & THORNE	30	27.02.70 JC
MERKNADER			

RISØR VIDEREGÅENDE SKOLE
BLOKK C (INTERNAT)
SNITT

- ☒ AS BUILT BYGG (A)
- ☐ BRANNDOK (B)
- ☐ ANNET

SKALA:

1:100

FORMAT:

A4



AUST-AGDER
FYLKESKOMMUNE

TEGN./FIL NR.:
2230390