


PLAN 1. ETASJE

BRUTTOAREAL 1069 m<sup>2</sup>  
BRUKSAREAL 1033 m<sup>2</sup>  
NETTOAREAL 992,3 m<sup>2</sup>

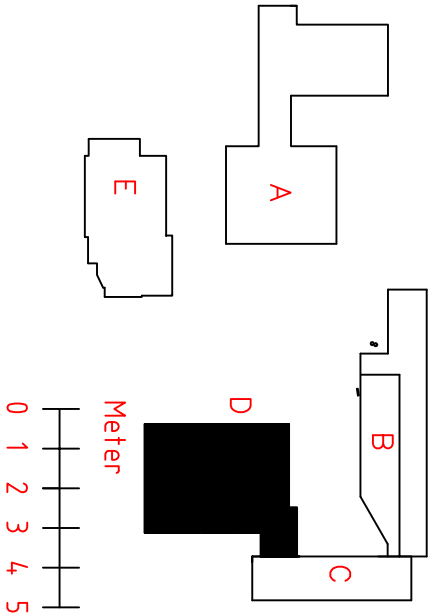

27.12.04 Romnavn rom 312 + kontoravd. AAFK/BEA	GfA.
20.08.97 Div. d'rer endret AAFK/BEA	Hf'e
17.12.96 Datarom D (nytt) AAFK/BEA	Hf'e
REV./DATO FORANDRING	FRMA
OVERFØRT TIL DAK	TEGN.NR. DATO/TEGN. AV
TEGNINGSUNDERLAG	ARK. MALDE & BENESTAD h-161 08.07.88 IN
MERKNADER	

AUST-AGDER

FYLKESKOMMUNE

TEGN./TIL NR.:

2230410

RISØR VIDEREGAENDE SKOLE

BLOKK D (HUSFLID)

PLAN 1. ETASJE

SKALA:

1:200

FORMAT:

A3

AS BUILT BYGG

BRANDOK (B)

ANMER

TEGN./TIL NR.:

2230410