


PLAN SØKKELETTG.

BRUTTOAREAL = 1079 m²
BRUKSAREAL = 1031 m²
NETTOAREAL = 871,4 m²

BEREGNEDE AREALER

Rom nr.	Arealer
201	59,8m ²
202	18,8m ²
203	51,7m ²
204	15,3m ²
207	2,3m ²
209	64,8m ²
210	2,1m ²
211	3,8m ²
212	5,1m ²
213	80,7m ²
214	123,9m ²
215	5,8m ²
216	10,6m ²
217	75,9m ²
218	107,4m ²
219	5,9m ²
220	5,9m ²
221	2,9m ²
222	6,6m ²
223	3,7m ²
224	3,7m ²
225	3,6m ²
226	14,8m ²
227	16,1m ²
228	69,4m ²
229	6,0m ²
231	10,6m ²
heis	2,2m ²
gong	42,5m ²
tekn.skep	2,5m ²
korridor	24,2m ²
scene	31,8m ²
NETTOAREAL	871,4m ²

AREALBEREGNINGENE ER
UTFØRT ETTER
NORSK STANDARD
(NS 3940) 2. utg. juni 1986

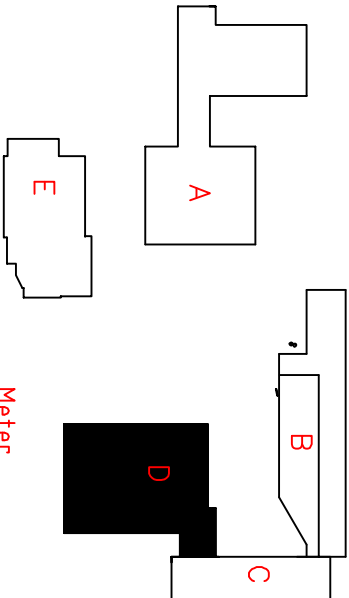

26.05.16	Endret rom 213/garderobe	AAFK/BET	Knut
27.12.04	Endret rom 219	Byggesamstrasjon	Gha.
07.09.01	Vegger rom 202 og 204, fjernet	Byggesamstrasjon	JM
19.08.97	Div. dører endret	AAFK/BEA	HFE
REV./DATO	FORANDRING	FIRMA	SIGN.

OVERFØRT TIL DAK	GUTTORMSEN AS.	TEGN.NR.	10.10.93 Efg
TEGNINGSUNDERLAG	ARK. MALDE & BENESTAD	h-160	08.07.88 IN
MERKNADER			

RISØR VIDEREĞÅENDE SKOLE

BLOKK D (HUSFLID)
PLAN SØKKELETASJE

AUST-AGDER
FYLKESKOMMUNE

TEGN./FIL NR.:
2230401

☒ AS BUILT BYGG (A)
☐ BRANDOK (B)
☐ ANNET
SKALA: 1:200
FORMAT: A3