
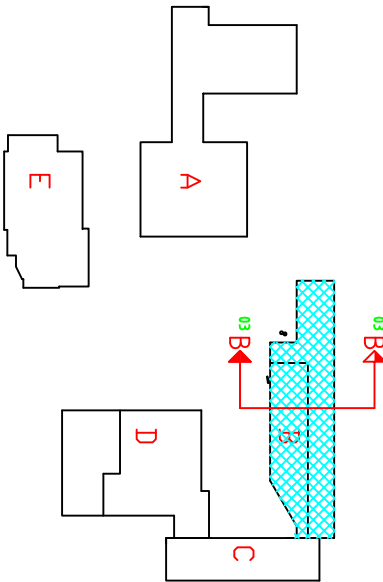


SNITT B-B

Meter

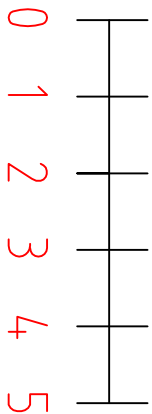

REV./DATO	FORANDRING	FIRMA	SIGN.
OVERFØRT TIL DAK	GUTTHOMSEN AS.	03	10.10.93 EFG
TEGNINGSUNDERLAG	ARK. MALDE & BENESTAD	G107	20.01.88 KA
MERKNADER			

RISØR VIDEREGAENDE SKOLE

BLOKK B (GYMNASIET)

SNITT

☒ AS BUILT BYGG

☐ BRANDØK (B)

☐ ANNET

SKALA:

1:50

FORMAT:

A1