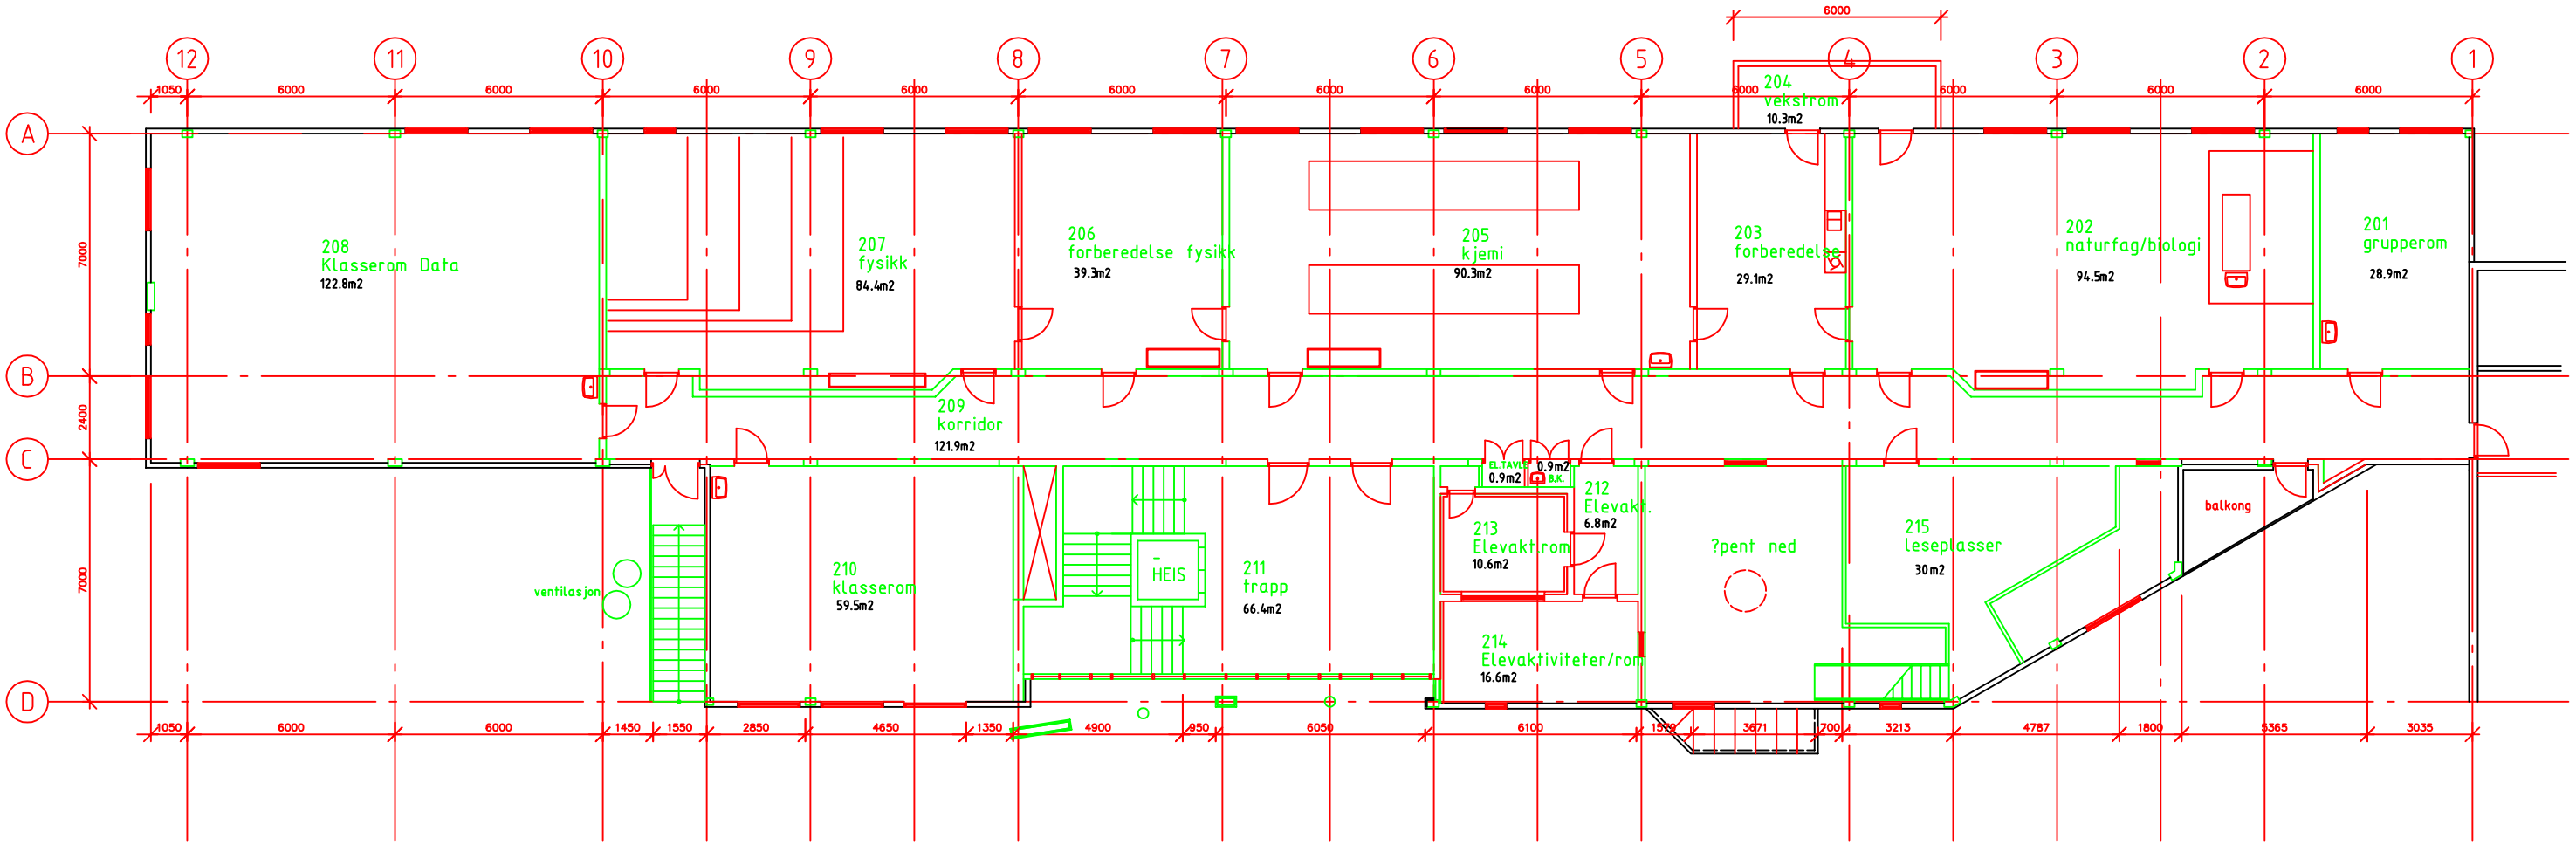

PLAN 2. ETASJE

BRUTTOAREAL	954 m2
BRUKSAREAL	913 m2
NETTOAREAL	811,9 m2

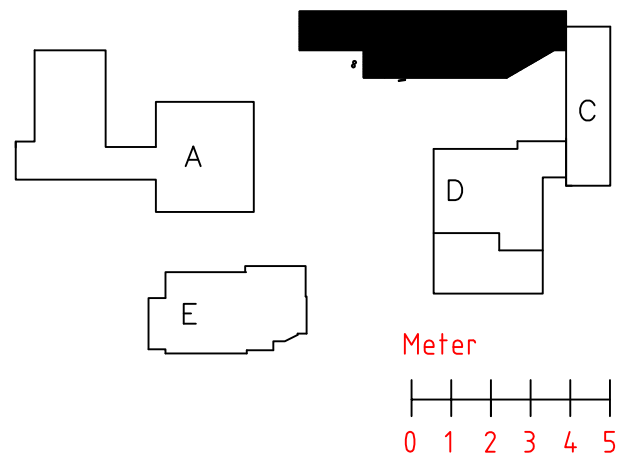

REV./DATO	FORANDRING	FIRMA	SIGN.
10.09.01	Trapp og repo rom 215 tegnet	Byggadministrasjon	JM

	FIRMA	TEGN.NR.	DATO/TEGN. AV
OVERFØRT TIL DAK	GUTTORMSEN AS.	02	10.10.93 ErG
TEGNINGSUNDERLAG	ARK. MALDE & BENESTAD	G102	29.01.88 KA
MERKNADER			

RISØR VIDEREGÅENDE SKOLE

BLOKK B (GYMNASET)

PLAN 2. ETASJE

[X] AS BUILT BYGG (A)
[ ] BRANNDOK (B)
[ ] ANNET

SKALA: 1:200

FORMAT: A3

AUST-AGDER FYLKESKOMMUNE

TEGN./FIL NR.: 2230220